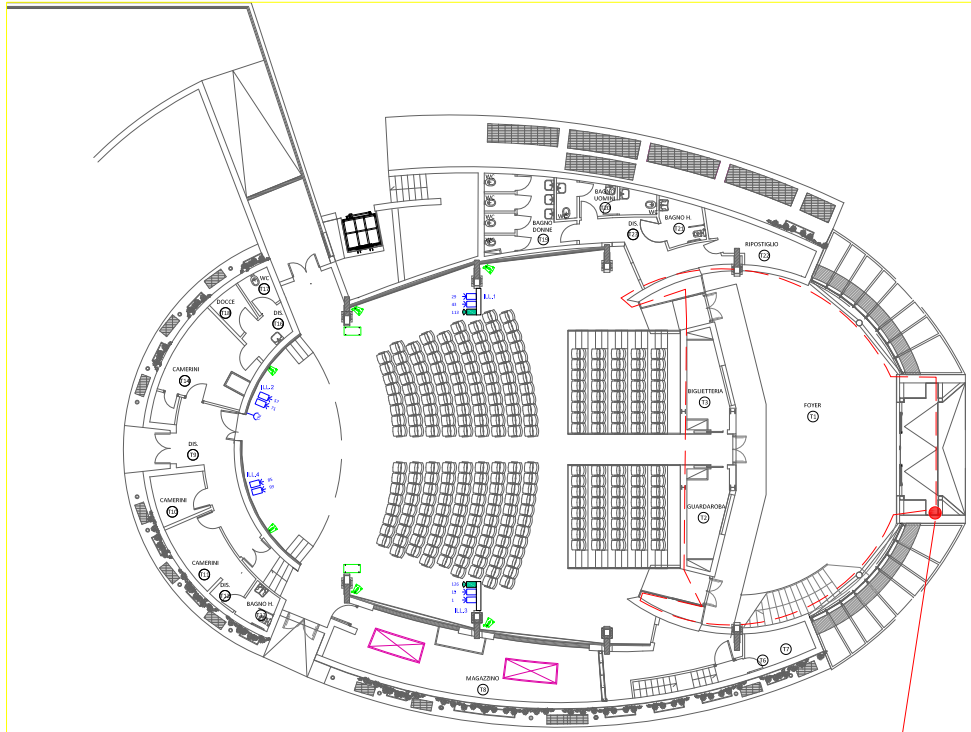

PIANTA PIANO TERRA - scala 1:100

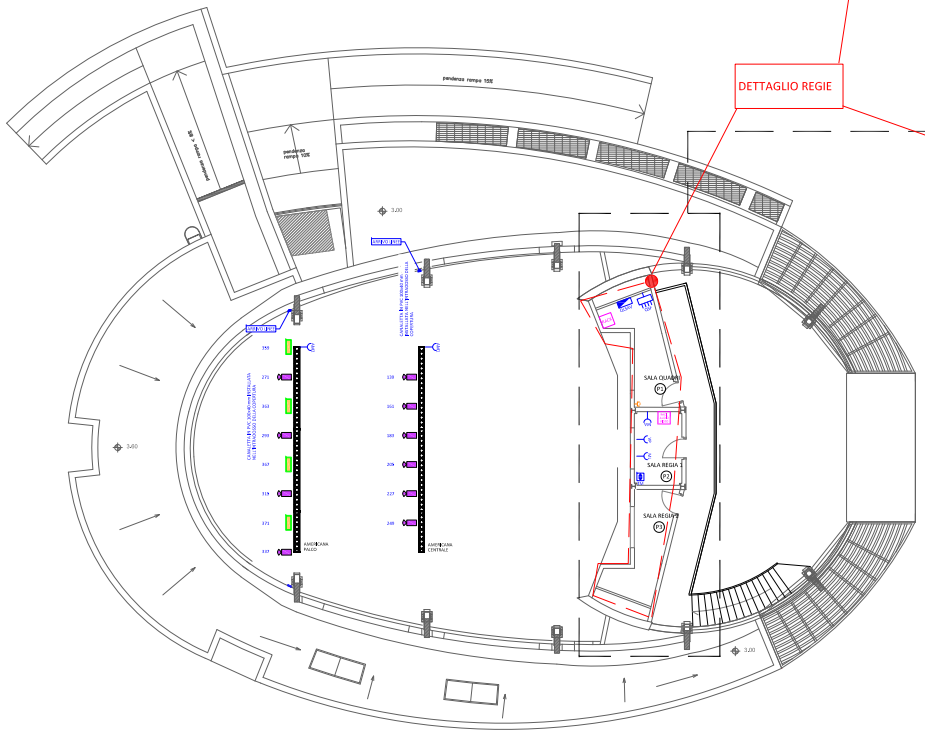

PIANTA PIANO PRIMO - scala 1:100

DETTAGLIO REGIE

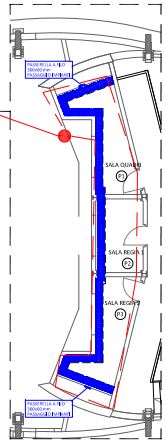

LEGENDA SIMBOLI

Simbolo	Descrizione
	Quadro elettrico sala e foyer
	Quadro luci di scena, audio/video
	Mixer luci MARCA LAMPY MODELLO 50740
	Mixer audio MARCA BEHRINGER MODELLO X32 COMPACT
	Allaccio elettrico telo motorizzato completo di interruttore bipolare
	Allaccio elettrico americana centrale completa di 3 prese UNEL FG16OM16 1(5x2.5) dal QLSAV ; n.1 cavo DMX da SPLITTER DMX entro RACK AUDIO/VIDEO
	Allaccio elettrico americana centinata completa di 3 prese UNEL FG16OM16 1(5x2.5) dal QLSAV; n.1 cavo DMX da SPLITTER DMX entro RACK AUDIO/VIDEO
	Comando telo motorizzato
	n.2 Illuminatori con lente di FRESNEL con relativo ID DMX MARCA BRITEQ MODELLO BT-THEATRE 200TW
	Diffusore luminoso con relativo ID DMX MARCA FOS MODELLO TV BICOLOR PANEL L005613
	Sagomatore con relativo ID DMX MARCA BRITEQ MODELLO BT-PROFILE250 LED ENGINE
	Proiettore testa mobile led con relativo ID DMX MARCA FOS MODELLO WASH Q19 HP L005438
RACK	Armadio Rack dati
RACK AUDIO VIDEO	Armadio Rack audio/video esistente da riposizionare e da riprogrammare/attivare; installare all'interno SPLITTER DMX; collegare cavo microfonico multicanale
	SUBWOOFER 18" (installato a pavimento), FG16OM16 1(2x4) dal RACK AUDIO/VIDEO MARCA TURBOSOUND MODELLO TM51S2
	Woofer 12" (installati a circa 4 m). FG16OM16 1 (2x4) dal RACK AUDIO/VIDEO MARCA PROEL MODELLO LTX12P
	Scatola di derivazione
m o m	Canalizzazione con posa incassata /sottotraccia/sotto pavimento
	Conduttura discendente / ascendente
	Passerella a filo 300x60 mm con setto separatore

NOTA:
IN ARANCIO LE APPARECCHIATURE OGGETTO DI VARIANTE;
IN MAGENTA LE APPARECCHIATURE OGGETTO DI VARIANTE DEL 11.10.2024.

ROMA CAPITALE - MUNICIPIO XIII
Direzione Tecnica

RIFACIMENTO AUDITORIUM ALBERGOTTI

PROGETTO ESECUTIVO

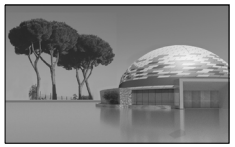

Direttore tecnico: dott. Ing. Luciano Martini

Responsabile del Procedimento: dott. Ing. Antonio Di Dato

elaborato
IMPIANTO AUDIO-LUCI
PIANO TERRA E PRIMO
13IE-DL CA1
scala 1:100
data | codice incarico | scala | tecnico
emesso | in data | approvato | in data
codice file | rev. | Mod. | Interno / esterna | modificazione | AS-BUILT

a termine di legge lo studio si riserva la proprietà del progetto con divieto di riproduzione